


RAMP N - SPV

PROFILE GRADE	02547	02509	02509	02614	02630	02655	02715	02790	02794	02819	02853	02909	02974	02999	03024	03049	03075	03109	03151	03202	03262	03330	03395	03407	03535	03604	03669	03770	03820	03880	03942	04004	04060	04125	04190	04257	04324	04390	PROFILE GRADE	
	10																			9																			8																			7																			6																			5																			4																			3																			2																			1																			0

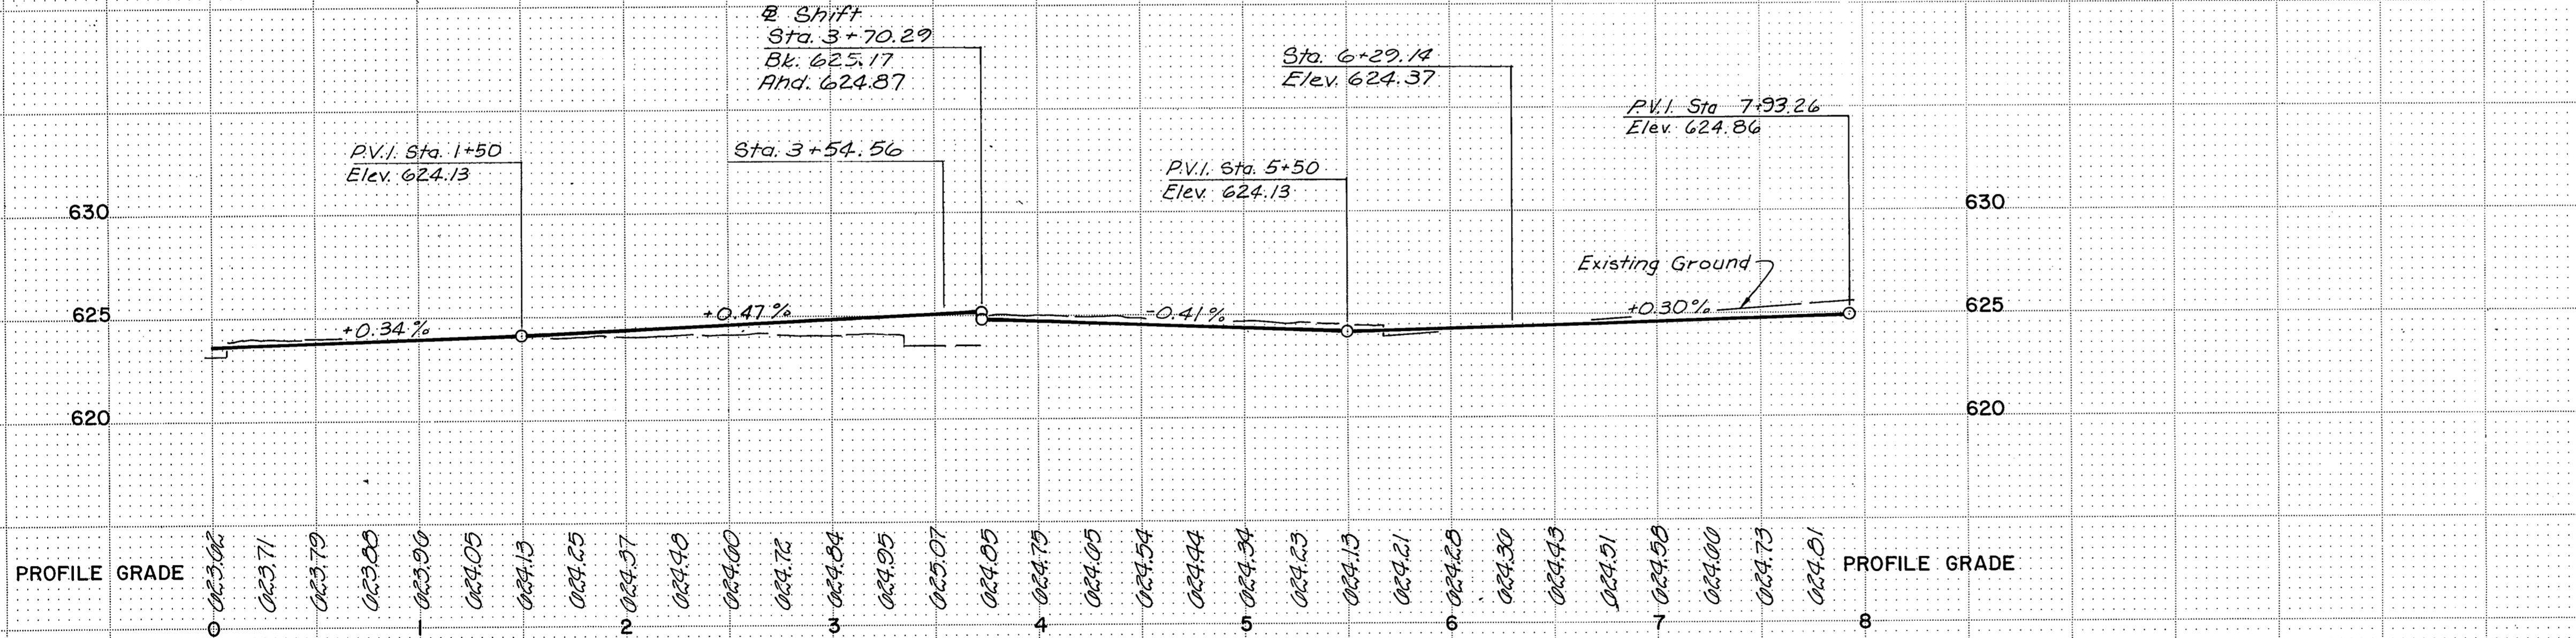

RAMP SPV - N

PROFILE GRADE	02362	02371	02379	02388	02396	02405	02413	02425	02437	02440	02460	02472	02484	02495	02507	02498	02479	02469	02454	02444	02434	02425	02415	02421	02429	02430	02443	02451	02459	02468	02473	02481	PROFILE GRADE	
	0																			2																			3																			4																			5																			6																			7																			8

Note:
See Paving Plan Sheets R30 & R31
for Additional Elevations.

RAMP N-SPV
RAMP SPV-N

NO.		REVISION		BY		DATE	
TEXAS TURNPIKE AUTHORITY							
DALLAS NORTH TOLLWAY							
RAMP PROFILES							
Turner Collie & Braden Inc.						SECTION VI	
MADE GGS	DATE 3-83	TRACED ALA	DATE 3-83				
CHECKED JBL	DATE 3-83	SCALE H: 1"= 50' V: 1"= 5'					
CONTRACT NO. DNT-114 SHEET R27 OF R103							

AS BUILT PLANS