


Parkway  
Business Center I

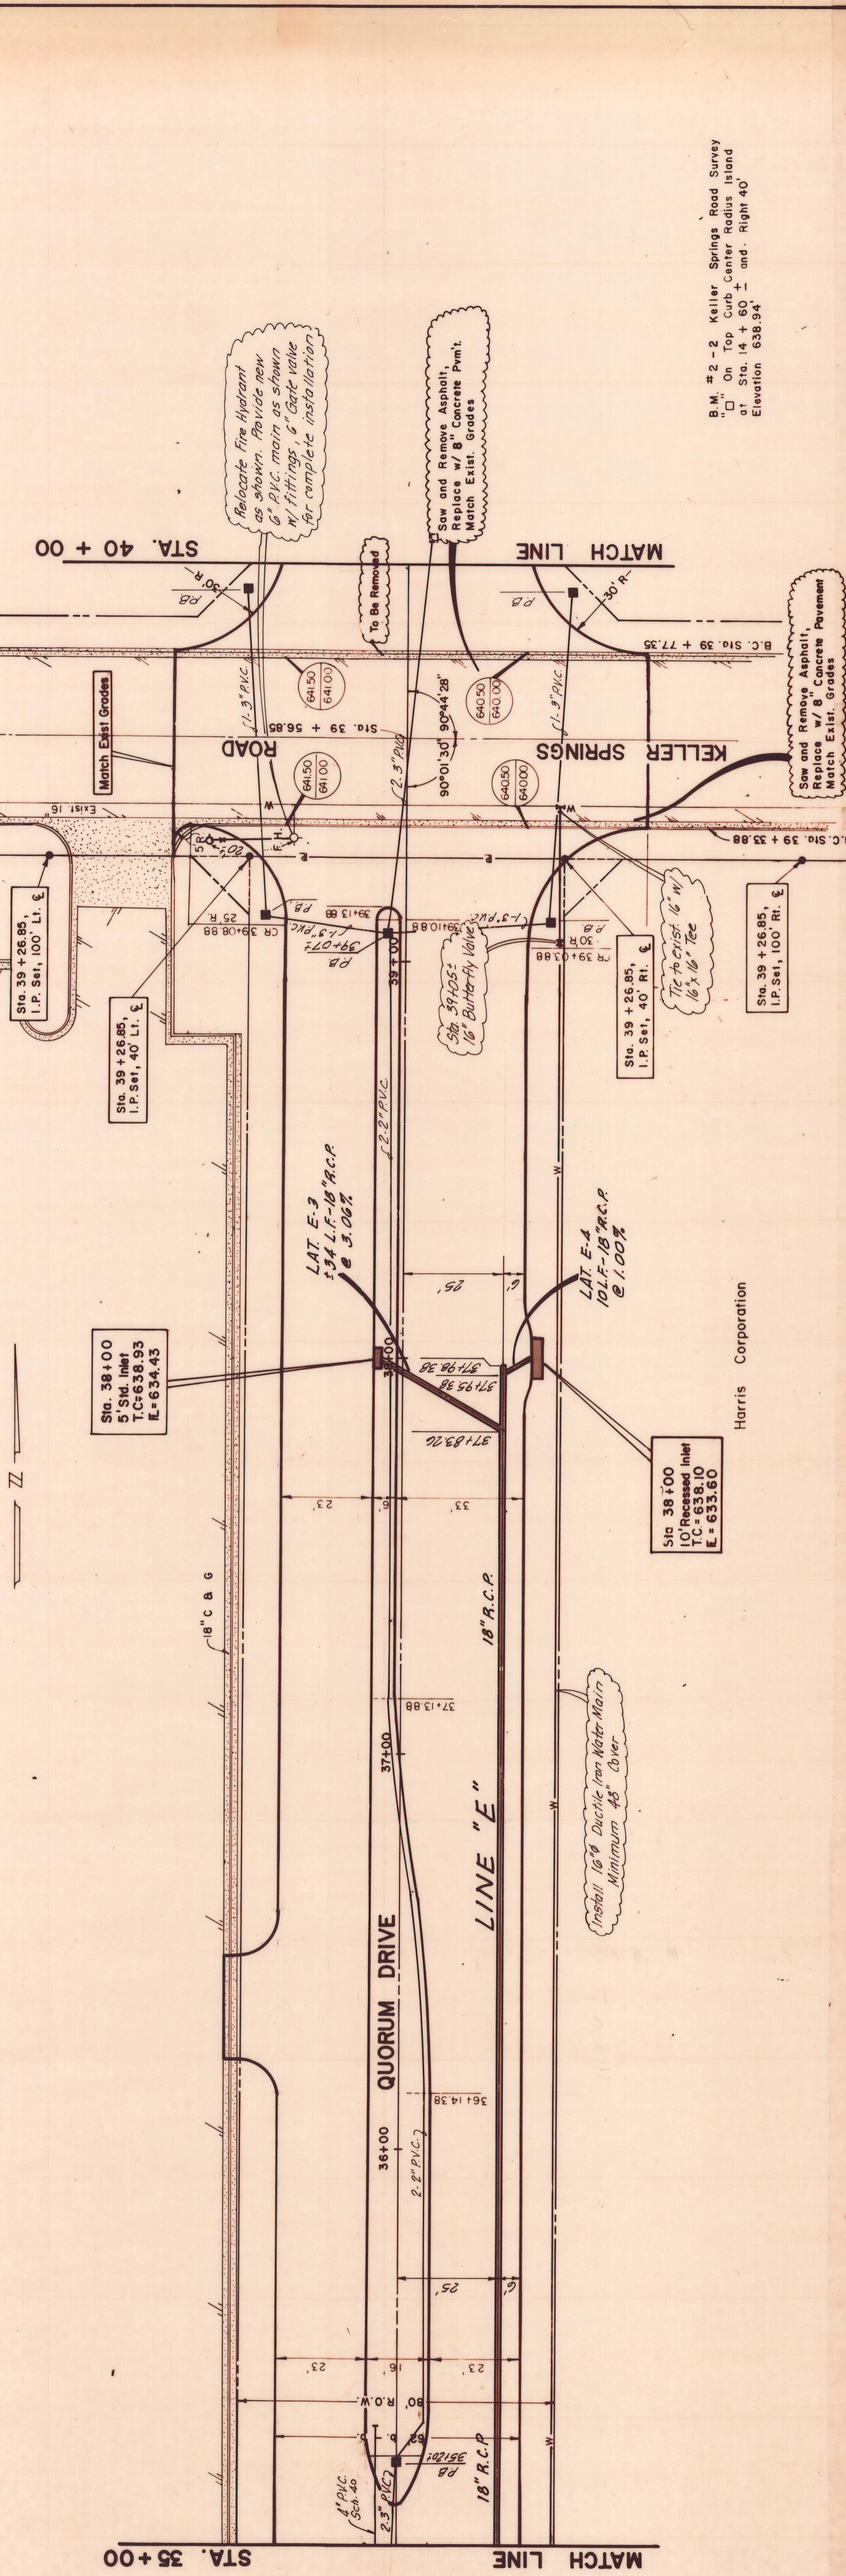

Relocate Fire Hydrant as shown. Provide new 6\"/>

Saw and Remove Asphalt, Replace w/ 8\"/>

B.M. #2 - 2 Keller Springs Road Survey  
 On Top Curb, Center Radius Island  
 at Sta. 14 + 60 ± and Right 40'  
 Elevation 538.94

Install 16\"/>

Sta. 38 ± 00  
 10\"/>

Sta. 39 + 26.85,  
 I.P. Set, 40' RI. ±

Sta. 39 + 26.85,  
 I.P. Set, 100' RI. ±

Sta. 38 ± 00  
 5\"/>

Sta. 39 + 26.85,  
 I.P. Set, 40' LI. ±

Sta. 39 + 26.85,  
 I.P. Set, 100' LI. ±

640	635	630	0
-----	-----	----	----	----	----	----	----	----	----	----	----	----	----	----	----	----	----	----	----	---	---

Fin Grade East T.C.

298' L.F. - 18\"/>

LINE "E"

**"AS BUILT"**

City of Addison  
 Dallas County, Texas  
**QUORUM DRIVE**

**DRAINAGE - STA. 35+00 to 40+00**

Consulting Engineers  
**GINN, INC.**  
 Dallas, Texas

Designed - G.F. Drain - G.F.RB Date - MAY, 1984 Job No. - J - 203  
 Approved - H.W.C. Checked - HBJ Scale - 1" = 30' Sheet 25 of 38