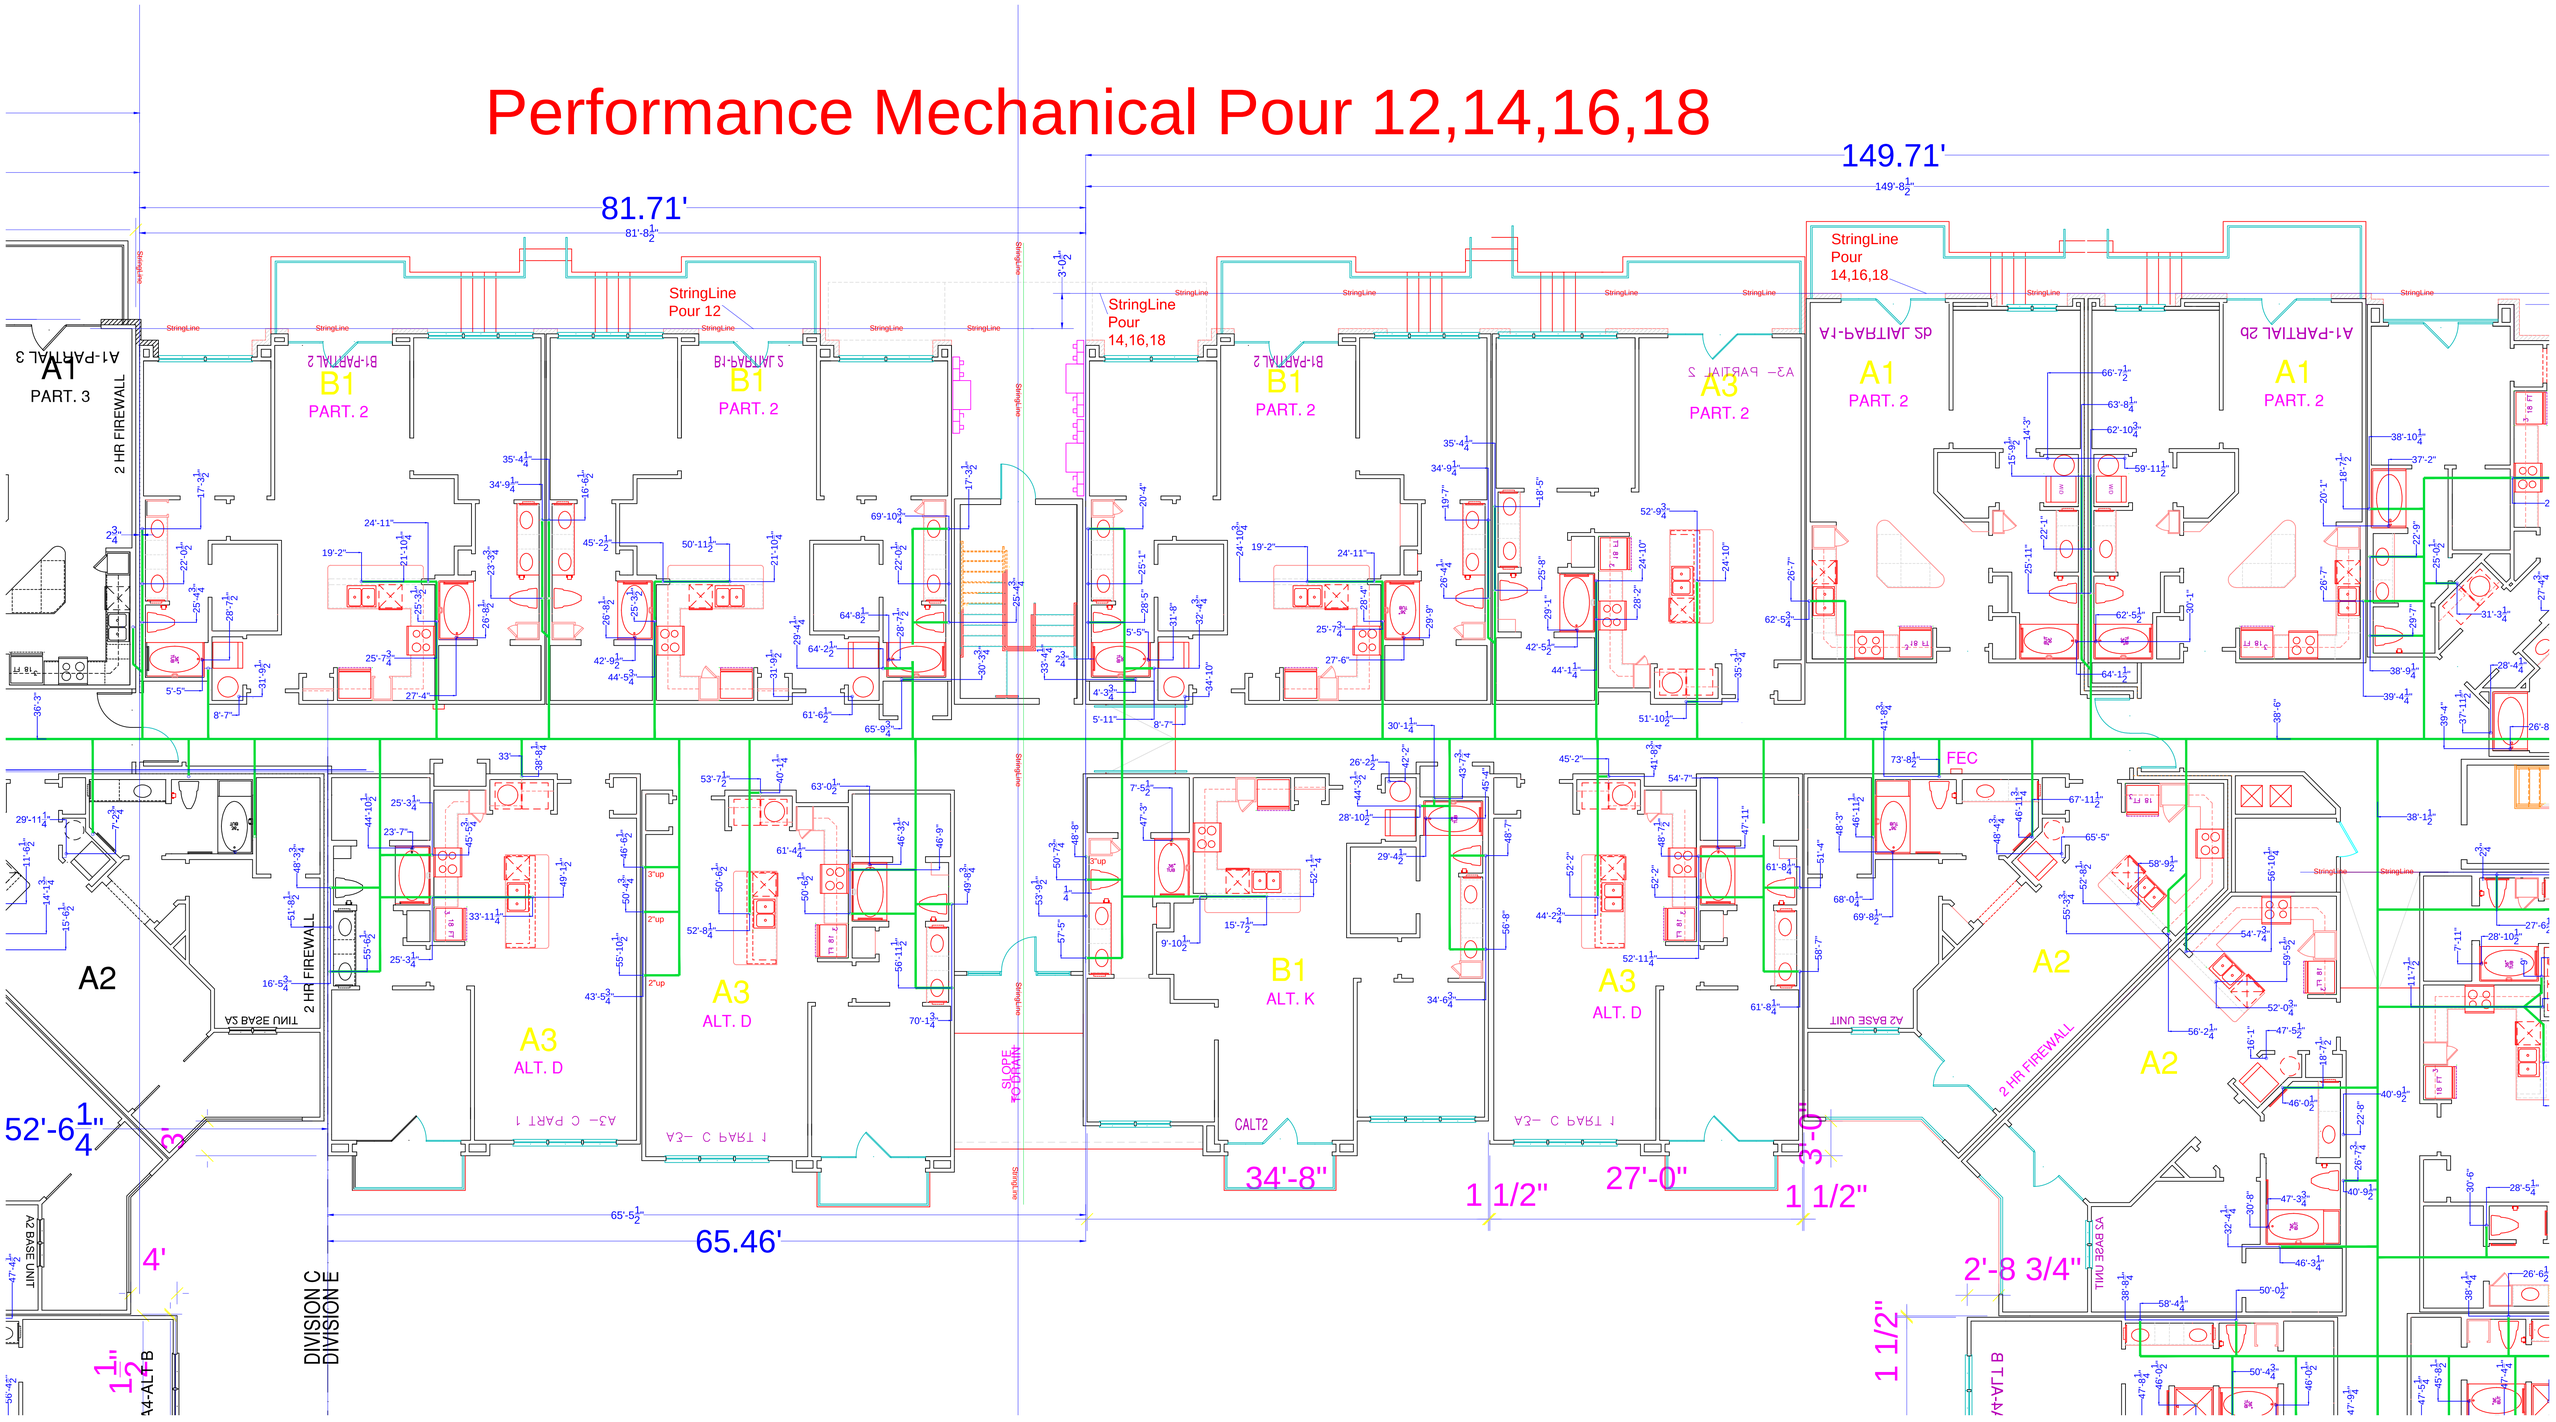Performance Mechanical Pour 12,14,16,18